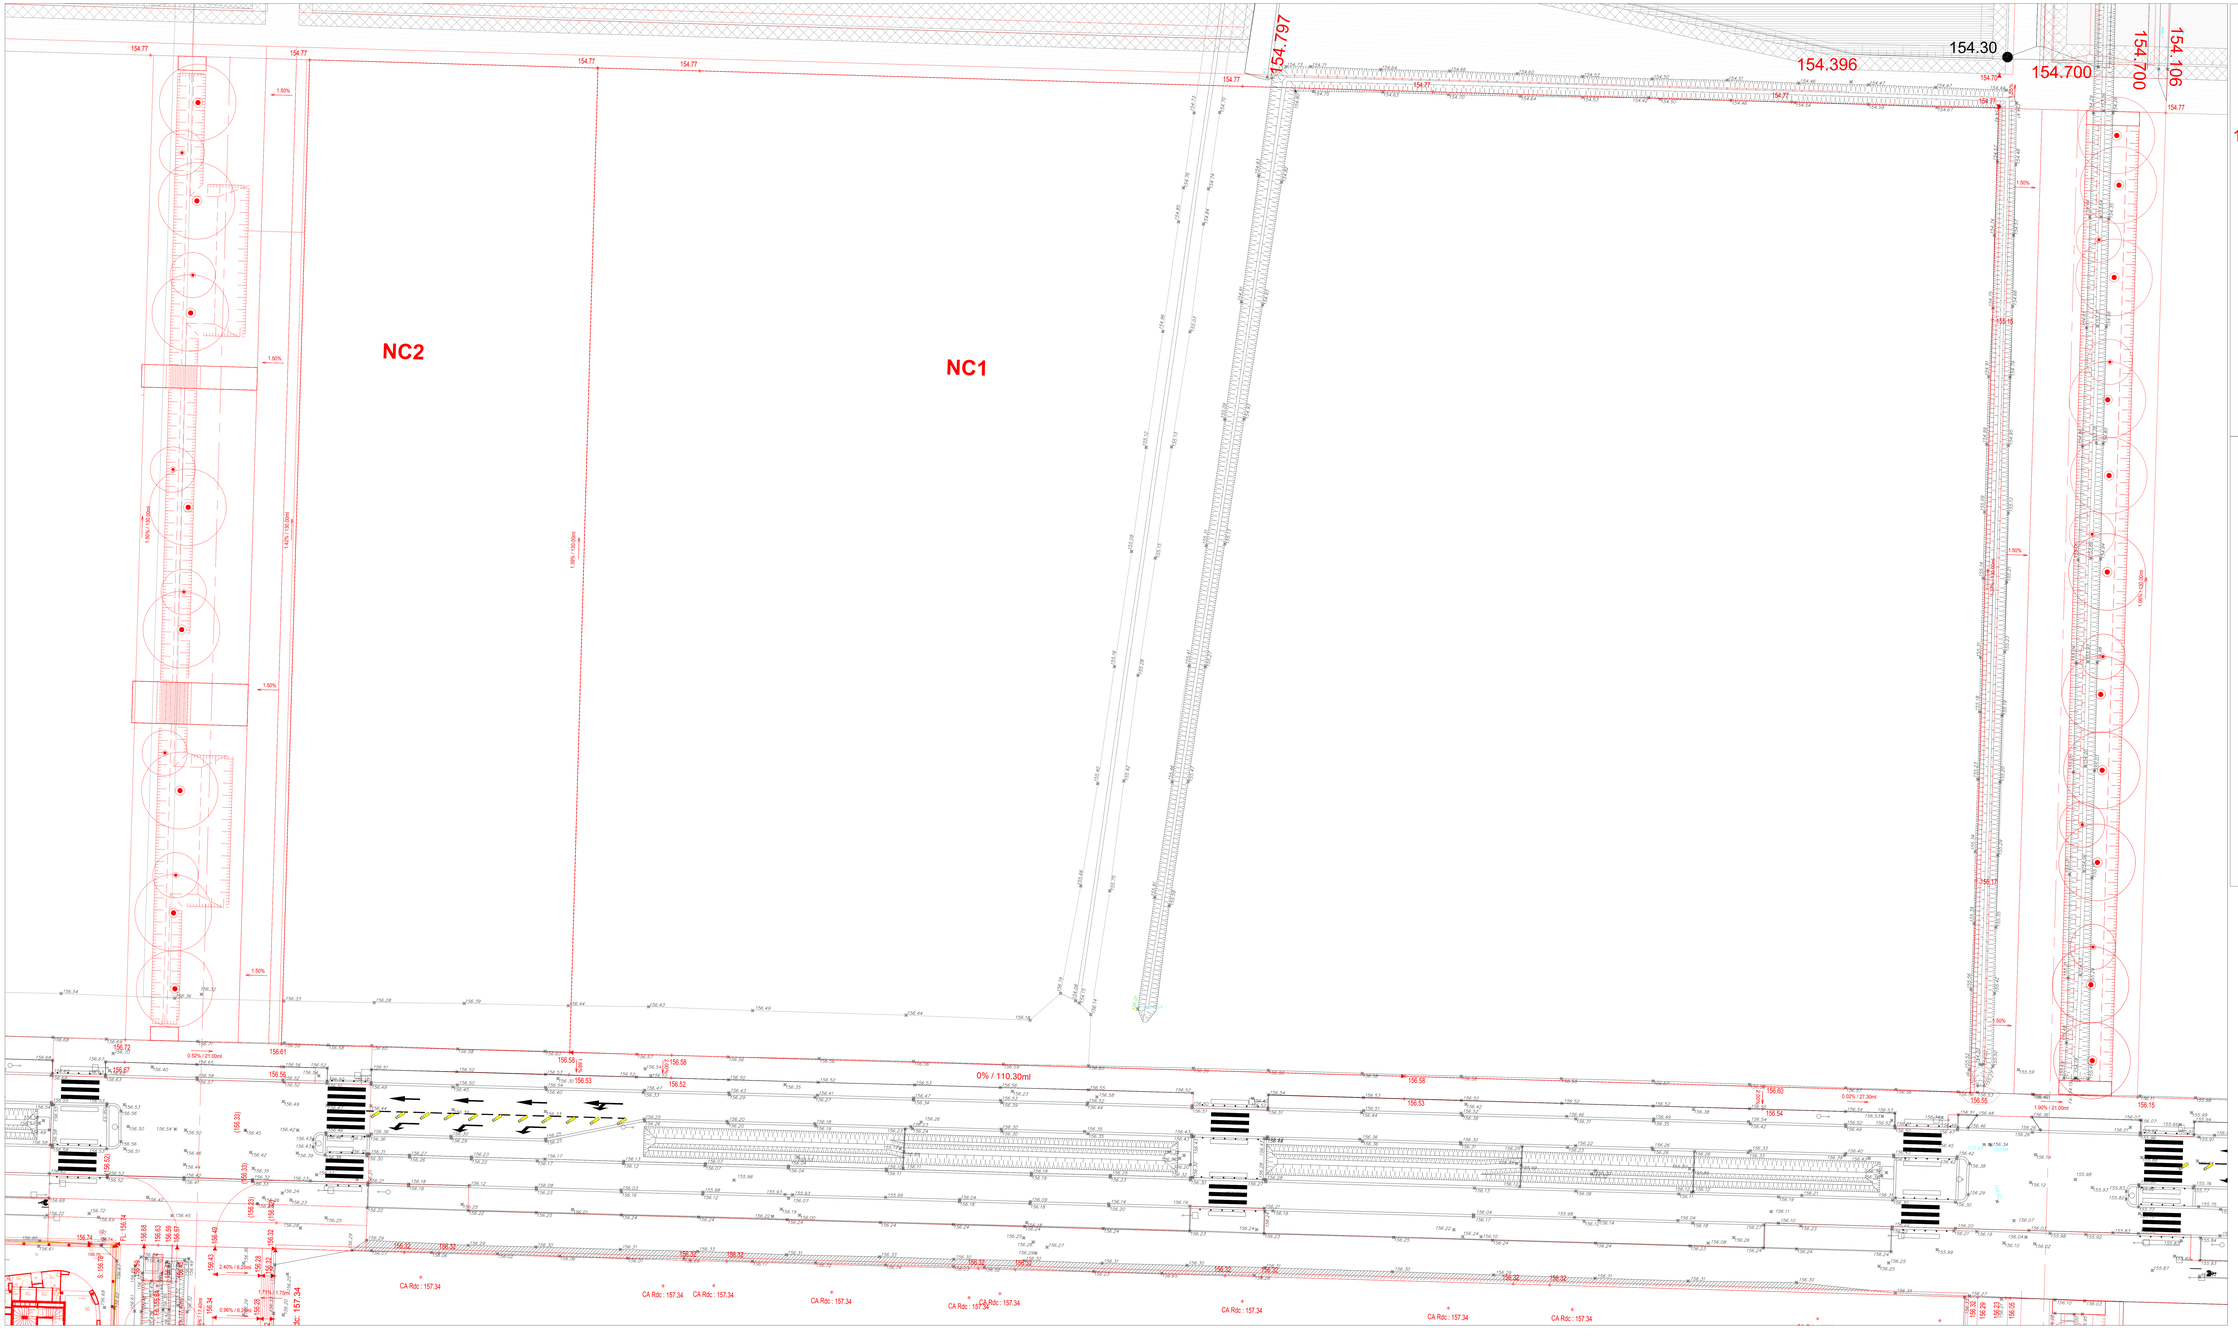

LEGENDE:

- 156.34 Cotes projet
- 156.34 Cotes projet modifiées par rapport à l'indice précédent
- 156.34 cotes existantes
- 156.34 Cotes EXE Linière (fournies par Artelia le 31.05.2017)
- 156.34 Cotes Recolement (fournies par Artelia le 31.05.2017)
- CA : Cotes architectes
- FL : Cotes Fiche de lot
- Pente pleine cuvelette
- Fe: Fil d'eau
- Fe TA : Fil d'eau tête d'aqueduc
- Fd : Fond de Bassin
- PHE : Plus Hautes Eaux

PLANS EN REFERENCES EXTERNES :

PLAN DES BATIMENTS RDC:

Batimens Rdc: E-sam-URB nlc.dwg
fourni par Germe & JAM le 14.06.2017

ENS: ARC.S.10.01.00.dwg
Plan PC fourni par EPAPS le 22.05.2017
cotes données au plan :
S.ENS.ESV-00-0001_ Niveau 0 - GE nivellement NGF.dwg
fourni par EPAPS le 06.06.2017

RECOLEMENTS:

Recolement Niveaux : 20170629 - E-sam-NIV.dwg
fourni le 31.05.2017 par Artelia

Recolement VRD: 20170629 - E-sam-VRD.dwg
fourni par Artelia le 31.05.2017

PARIS-SACLAY

PLATEAU DE SACLAY

Secteur du Moulon

PNS3-PNS4

FAI

Plan de Nivellement

MAITRISE D'OEUVRE

GROUPEMENT ATP Bruel-Delmar - Germe & JAM / Artelia - Scène Publique

IND	DESCRIPTION	DATE	VISA

CODE													
OPERATION	SUPPLE	PHASE	EMETTEUR	SUJET	TYPE DOC	NUMERO		INDICE	DATE : 03.07.2017				FICHIER : 170103AMA_ATP-SPIRTO-PNS-PRO-NIV-01-FAI_A
ESPP	PNS03 PNS04	FAI	ATP	NIV	PL	1	4	4					A